


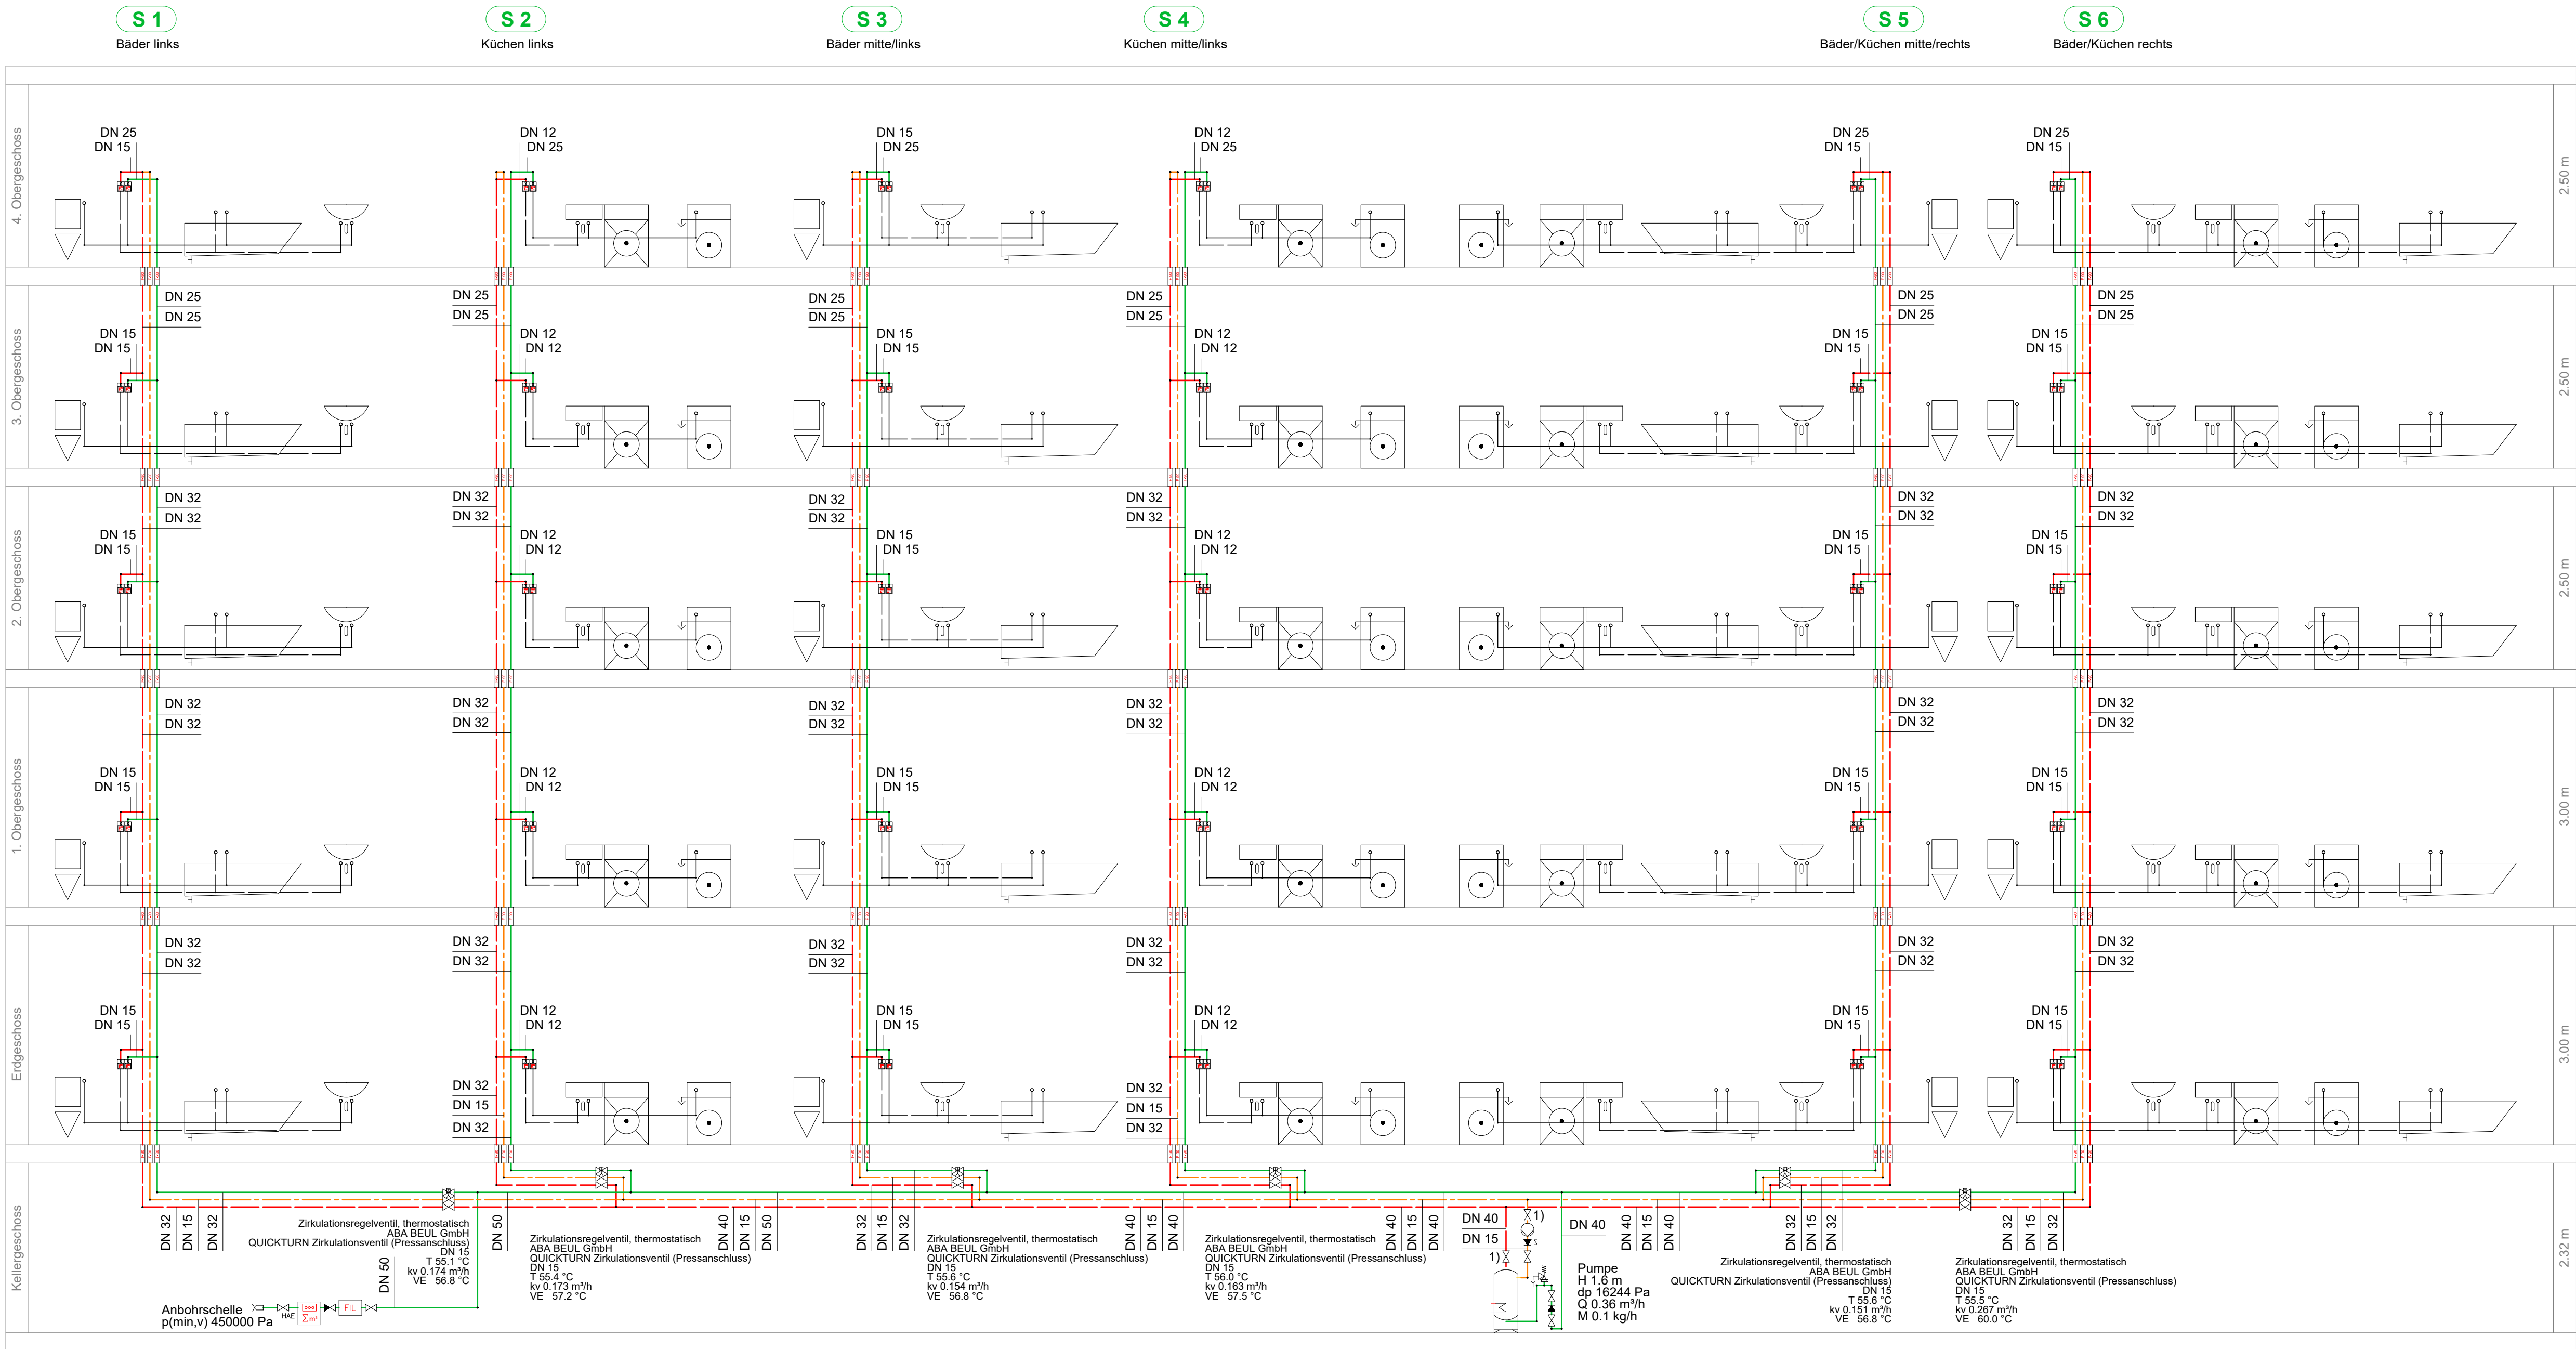

1) Absperrarmatur mit Probenahmeventil

LEGENDE					
GEWERK	BEZEICHNUNG	ABK	GEWERK	BEZEICHNUNG	ABK
	Trinks Wasserleitung Kaltwasser	TWK		Pumpe	
	Trinks Wasserleitung Warmwasser	TWW		Entlüftung über Dach	RO
	Trinks Wasserleitung Zirkulation	TWZ		Reinigungsöffnung	BE
	Schmutzwasserleitung	SW		Bodeneinlauf	BSM
	Entlüftungsleitung Schmutzwasser	SWL		Brandschutzmanschette	WWB
	Druckleitung Schmutzwasser	DS		elektrische Warmwasserbereitung	
	Regenwasserleitung	RW		Hebeanlage	
	Grundleitung Schmutzwasser	GL-SW			
	Grundleitung Regenwasser	GL-RW			
	Steigleitung Richtungspfeil				
	Absperrarmatur				
	autom./therm. Zirkulationsreguliertventil				
	Auslaufventil mit Schlauchverschraubung	HAE			
	Hauptabsperrrichtung				
	Durchgangsventil mit Rückflußverhinderer				
	Rückflußverhinderer				
	Volumenstrom-Wasserzähler	WZ			
	Filter				
MATERIALIEN					
Etagenanschlüsseleitungen		EDELSTAHL Keller- / Steigleitungen			
		DN 12	15,0 x 1,0		
		DN 15	18,0 x 1,0		
		DN 20	22,0 x 1,2		
		DN 25	28,0 x 1,2		
		DN 32	35,0 x 1,5		
		DN 40	42,0 x 1,5		
		DN 50	54,0 x 1,5		
		DN 65	76,1 x 2,0		
		DN 80	88,9 x 2,0		

Diese Zeichnung darf ohne unsere Genehmigung weder nachgeahmt, vervielfältigt, noch dritten Personen vorgelegt oder ausgehändigt werden. Gesetz zum Schutz geistigen Eigentums BGB Paragraph 823.

Bauherr: Frau Deena & Herr Moshe Kline c/o Cura Concept Management
Peter Rühl e.K., Schwedenstraße14, 13357 Berlin

Revisionszeichnung

Generalplanung: GFP Real Estate Concepts GmbH
Greifswalder Straße 5, 10405 Berlin
Telefon: 030 912065 85-0
email: rec@gfp-group.de

Ausführung HLS: HSB
Heizung - Sanitär - Bau GmbH
Gießstraße 12 a
04229 Leipzig
Telefon: 0341/48 47 10
Telefax: 0341/48 47 123

Projekt: Sanierung Mehrfamilienhaus
Schlesische Straße 21 in 10997 Berlin

Planinhalt: Strangschema Trinkwasser

Gewerk: Sanitär

Projekt-Nr.:

Datum: Änderung: Index:

Zeichner: AS Maßstab: / Datum: 25.08.2021 Zeichn.-Nr.: 01
Index: